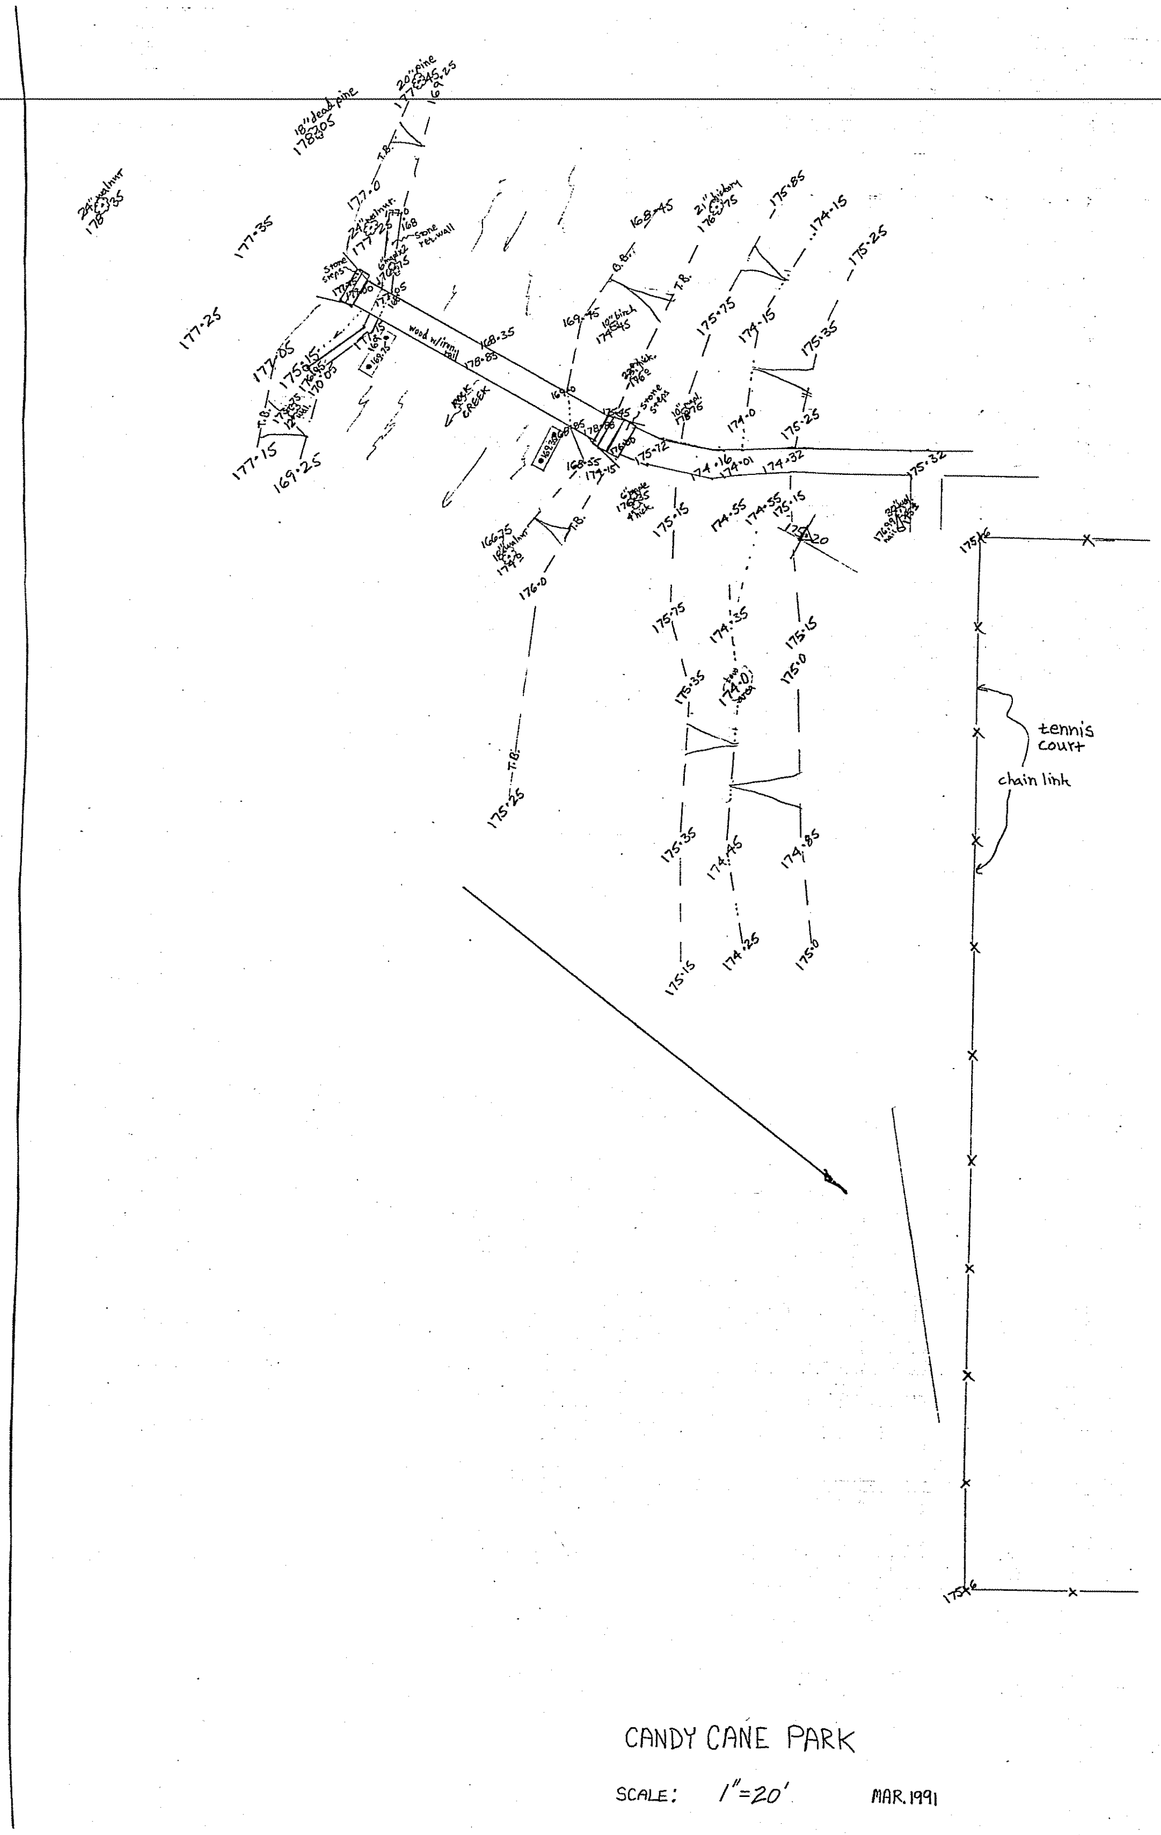

CANDY CANE PARK

SCALE: 1"=20' MAR. 1991